


MUNICIPALIDAD DE CORDOBA

RS 554-T/2016

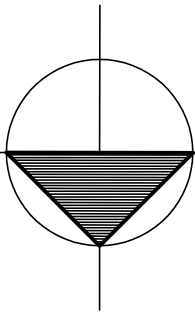

Direccion de Redes Sanitarias y Gas

Calle :Bv. Renault de Bv. Donosa a C. Pública 2

Colectora P.V.C. Ø 160 mm N° de Conexiones : 12

Contratista: Hidromat S.A. BR 34 a BR 34" Ø 160 Lc= 12.00 m P= 31,6 ‰
BR 34" a BR 42 Ø 160 Lc= 111.00 m P= 21,6 ‰
BR 42 a BR 41 Ø 160 Lc= 58.00 m P= 45,0 ‰
BR 41 a BR 40 Ø 160 Lc= 10.40 m P= 9,6 ‰
BR 40 a BR 39 Ø 160 Lc= 13.00 m P= 6,9 ‰
BR 39 a BR 38 Ø 160 Lc= 9.50 m P= 10,5 ‰

PROF. BAJO VEREDA												
COTA DE TERRENO												
COTA COLECTORA												
DISTANCIA A B.R.												
DIST.-ZONA - MANZ.	Dist. 30 - Zona 19 - Manz. 067											
DIST. CONEX. A MED.												
ANCHO DE PARCELA												
N° DE PROP./PARCELA												
ANCHO DE PARCELA												
N° DE PROP./PARCELA												
